




SCHNITT A-A
M 1:100

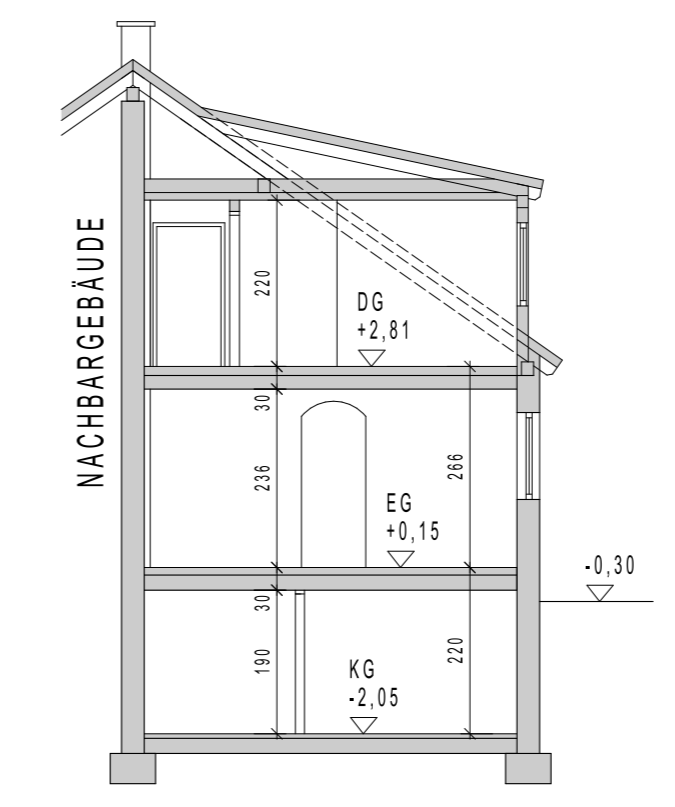

SCHNITT B-B
M 1:100

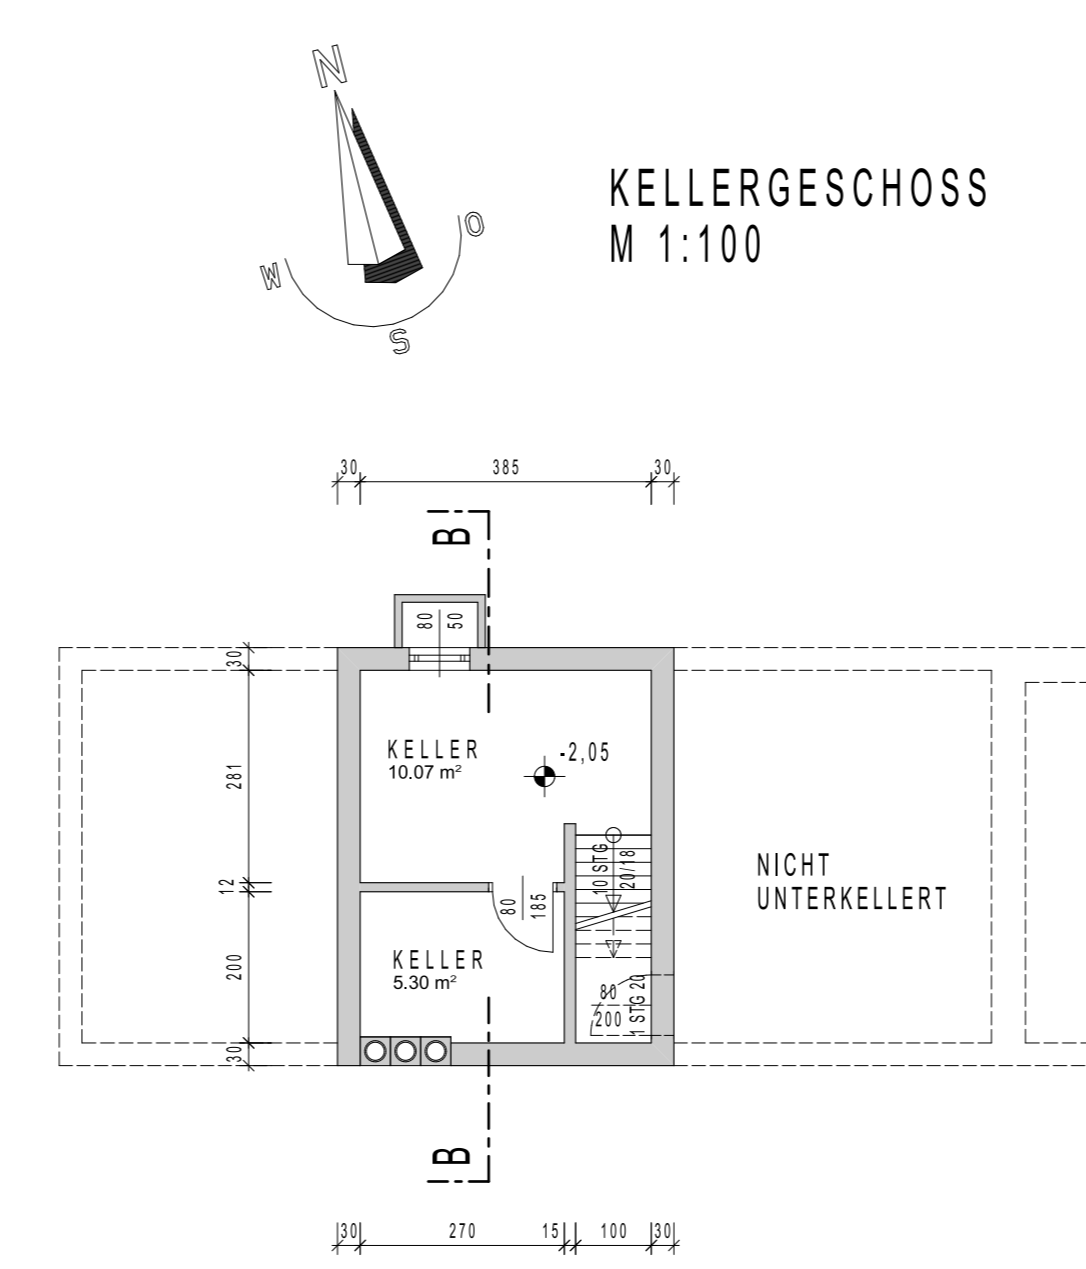

KELLERGESCHOSS
M 1:100

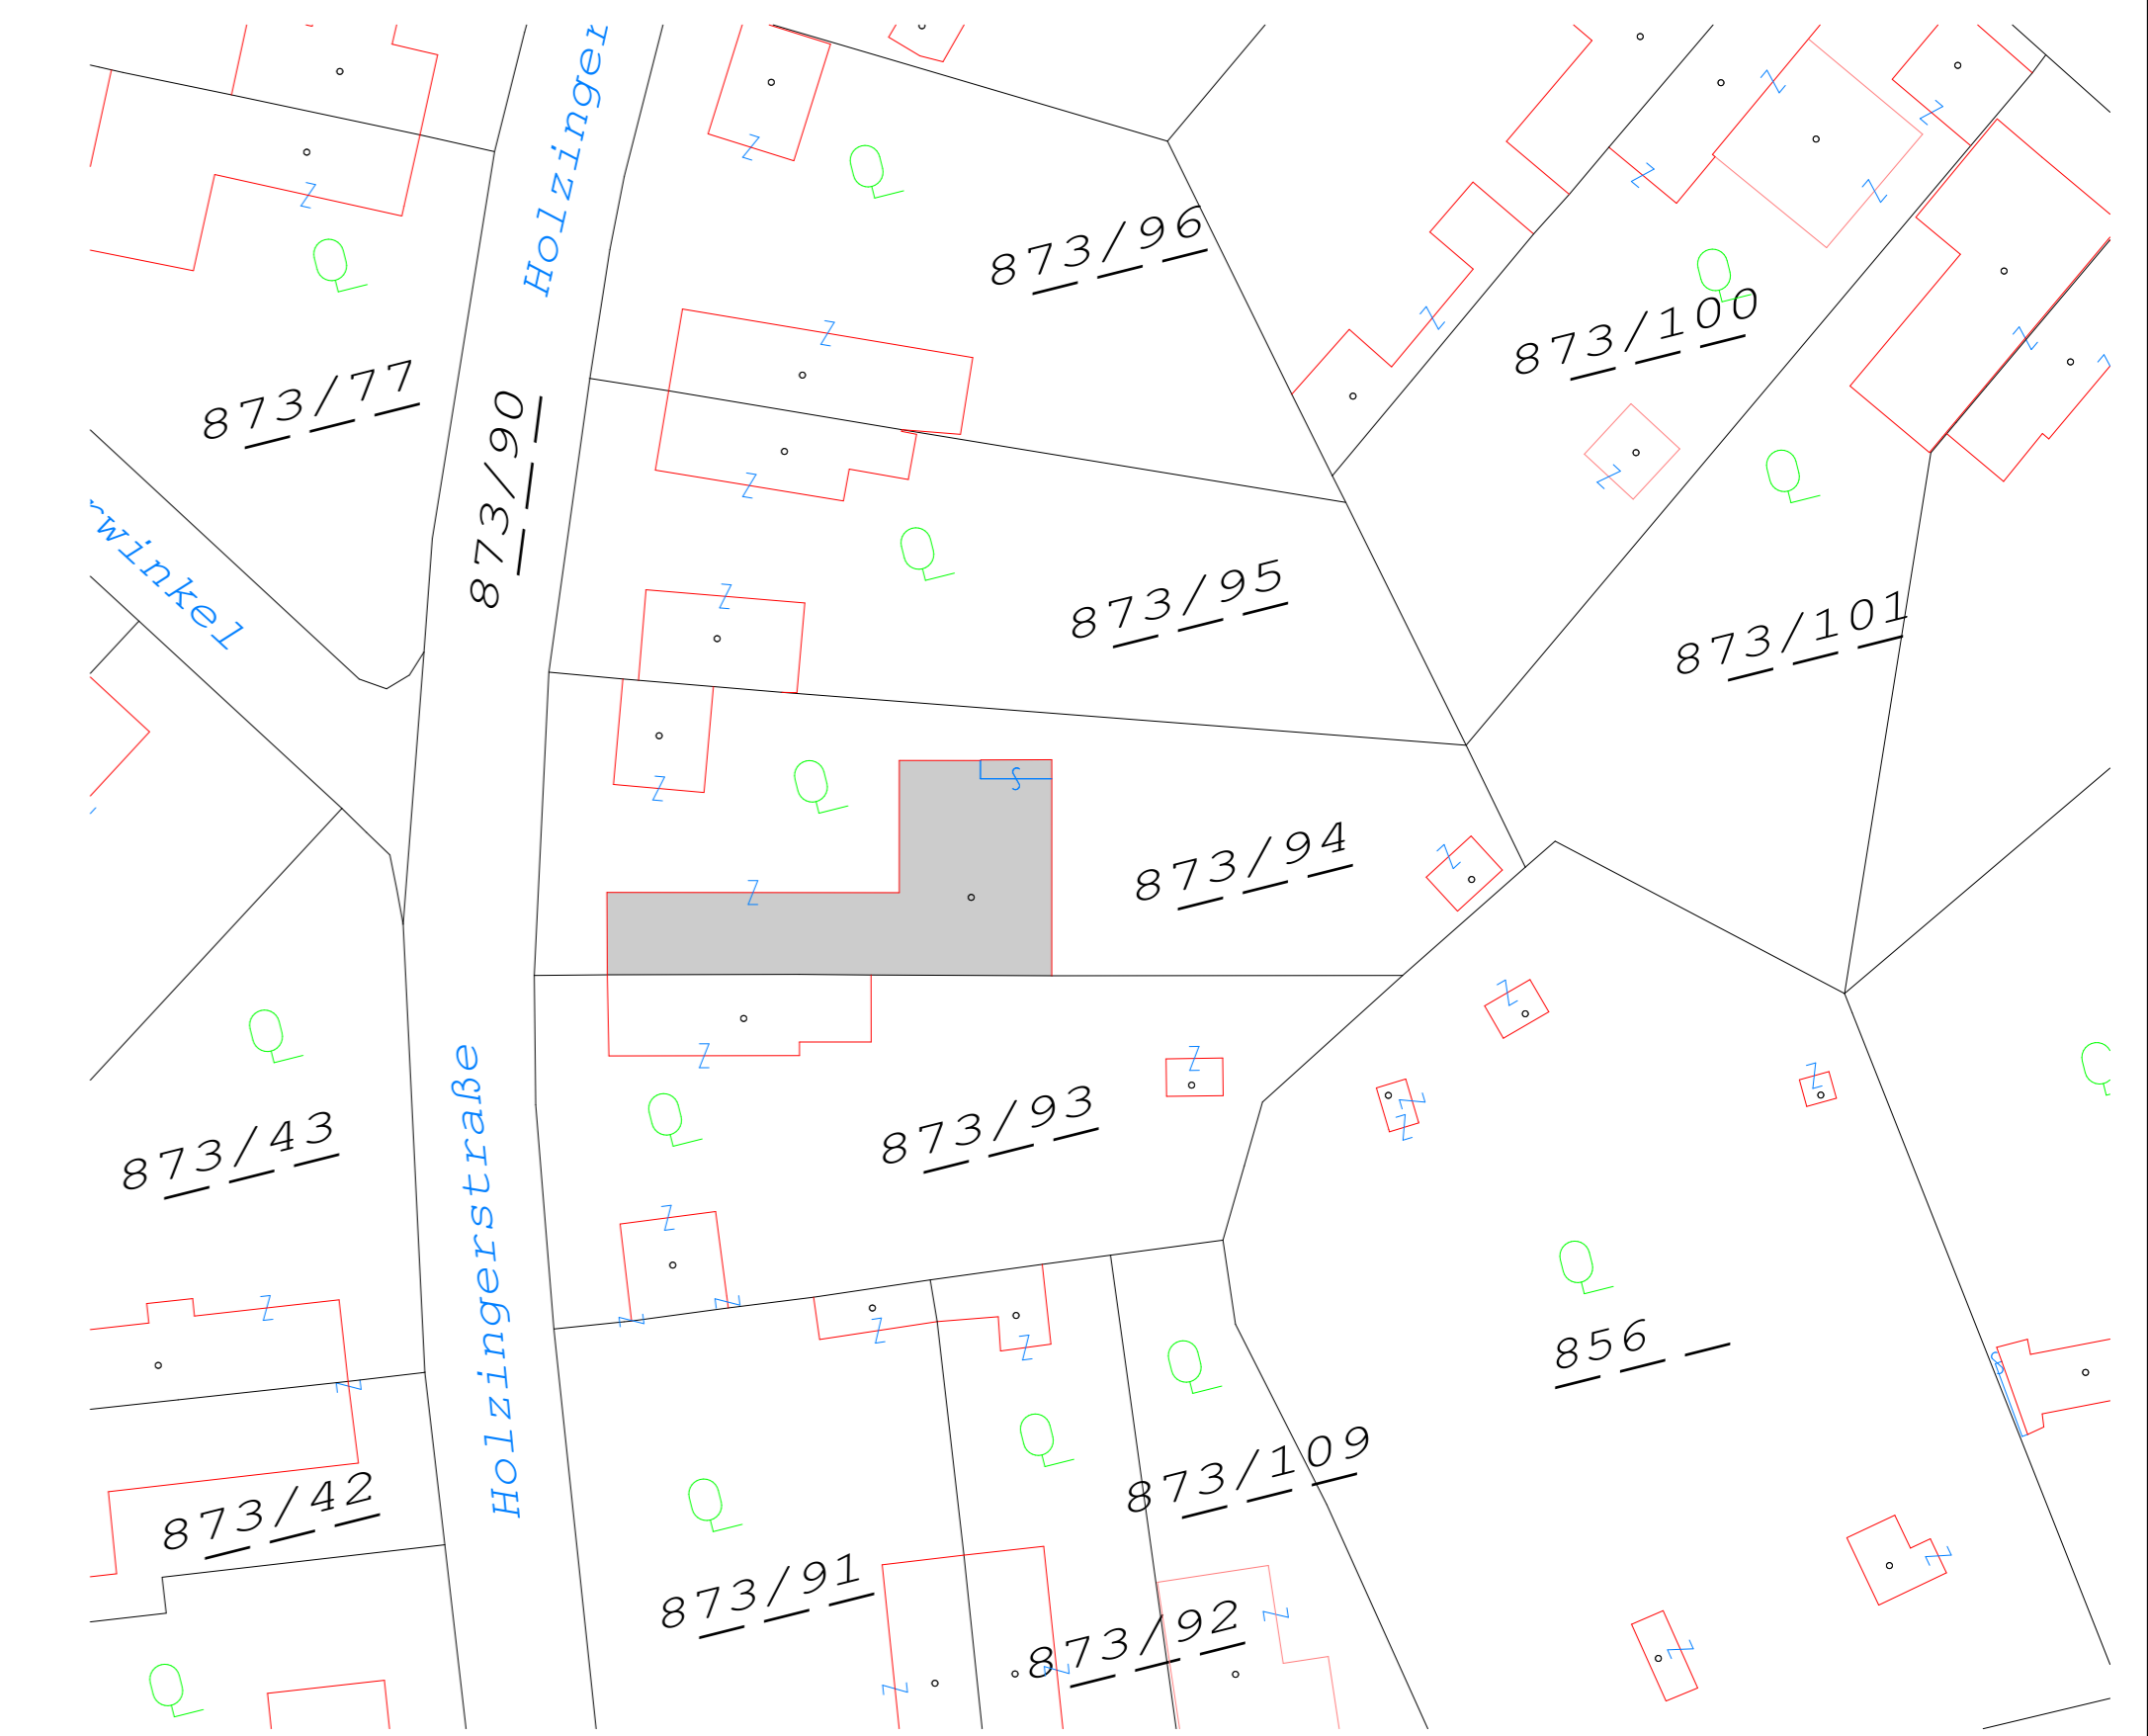

LAGEPLAN
M 1:500

BESTANDSPLAN



BAUVORHABEN:		
Umbau Wohnhaus		
GST.NR.: 873/94	EZ.: 2043	KG.: 45202 Kleinmünchen
AMTLICHE GENEHMIGUNGSVERMERKE:		
BAUWERBER:		
Investcon Immobilien Holzingerstraße 37 4030 Linz		
GRUNDEIGENTÜMER:		
Investcon Immobilien Holzingerstraße 37 4030 Linz		
BAUFÜHRER:		
-WIRD NOCH BEKANTT GEBEBEN-		
PLANVERFASSERERKLÄRUNG:		
Wallsberger GmbH Grundnerstraße 20 4690 Schwanenstadt		
<small>Die Übereinstimmung des Bauvorhabens mit dem Bebauungsplan und allen baurechtlichen Vorschriften wird hiermit bestätigt. Der Planverfasser bestätigt, dass die in Betracht kommenden Bereiche der baulichen Anlagen im Sinne des §31 BauVG erfüllen.</small>		
PLANINHALT:	GRUNDRISSSE, SCHNITTE, SCHAUBILD, LAGEPLAN	PLANNUMMER:
CAD-Archline XP		B_00/23-BK
MASSTAB:	GEZ.:	DATUM:
1:100:500	Brunnbauer Karl	15.12.2023